

Szkic orientacyjny

MAPA DO CELÓW PROJEKTOWYCH

Oznaczenie kancelaryjne zgłoszenia pracy geodezyjnej	6640.1297.2023
Nazwa miejscowości	MŻENIN działka nr 64/1
Jednostka ewidencyjna	identyfikator nazwa 200707_2 MADOWO
Ob?b ewidencyjny	identyfikator nazwa 200707_2.0014 MŻENIN
Uk?od współrz?dnych	prostok?tnych p?askich wysoko?ci PL-EVRF2007 2000/7
Skala mapy	1:500
Oznaczenie granic obszaru, który by? przedmiotem aktualizacji	
Informacje o s?u?ebno?ciach gruntowych maj?cych wp?yw na zagospodarowanie gruntów zlokalizowanych w granicach projektowanej inwestycji	NIE SPRAWDZANO
Data opracowania mapy	2023.05.31

UWAGA:  
Nie wyklicz si? istnienia w terenie innych przedmiotów o których brak informacji wynika z zos?o?ci historycznych lub niedope?nienia przes?pów zg?oszenia do inwenturyzacji.  
(Ustawa Prawo Geodezyjne i Kartograficzne – Dz. U. z 2020 r. poz. 276 z p?n. zm.)  
Projektowane obiekty budowlane wymagaj?ce pozwolenia na budow?, podlegaj? wytyczeniu i inwenturyzacji powykonawczej przez jednostki uprawnione do wykonania prac geodezyjnych.

O?WADZENIE

Niniejszy dokument zosta? opracowany w wyniku prac geodezyjnych i kartograficznych, o rezultaty tych prac przekazano w formie operatu technicznego, który uzyska? pozytywny wynik weryfikacji. Mapa mo?e by? wykorzystywana w procesie budowlanym (art. 77 pkt 69 Ustawy – Dz. U. z 2020 r. poz. 1086). Jestem ?wiadomy odpowiedzialno?ci za z?o?enie fa?szywego o?wiadczenia.

P.2007.2023.1018

/identyfikator zg?oszenia prac/

STAROSTA ?OM?Y?SKI

/Organ, który otrzyma? zg?oszenie/

6640.1297.2023\_25853 z dnia 31.05.2023 r.

/Numer i data pozytywnego protoko?u weryfikacji/


US?UGI GEODEZYJNE I PROJEKTOWE

Jerzy Gry?o  
18-400 Łonka ul. Ks. Janusza 122/31  
tel. 608 346 676  
REGON 450060906 NIP 718-105-19-20

GEODETA UPRAWNIONY  
Zaw. Min. Geol. Pecz. i Budown. 630  
Jerzy Gry?o  
ul. Łonka Janusza 122/31  
18-400 Łonka tel. 608 346 676

/wykonawca prac geodezyjnych/

/Im? i nazwisko, nr upr., zw.  
kierownika prac geodezyjnych/

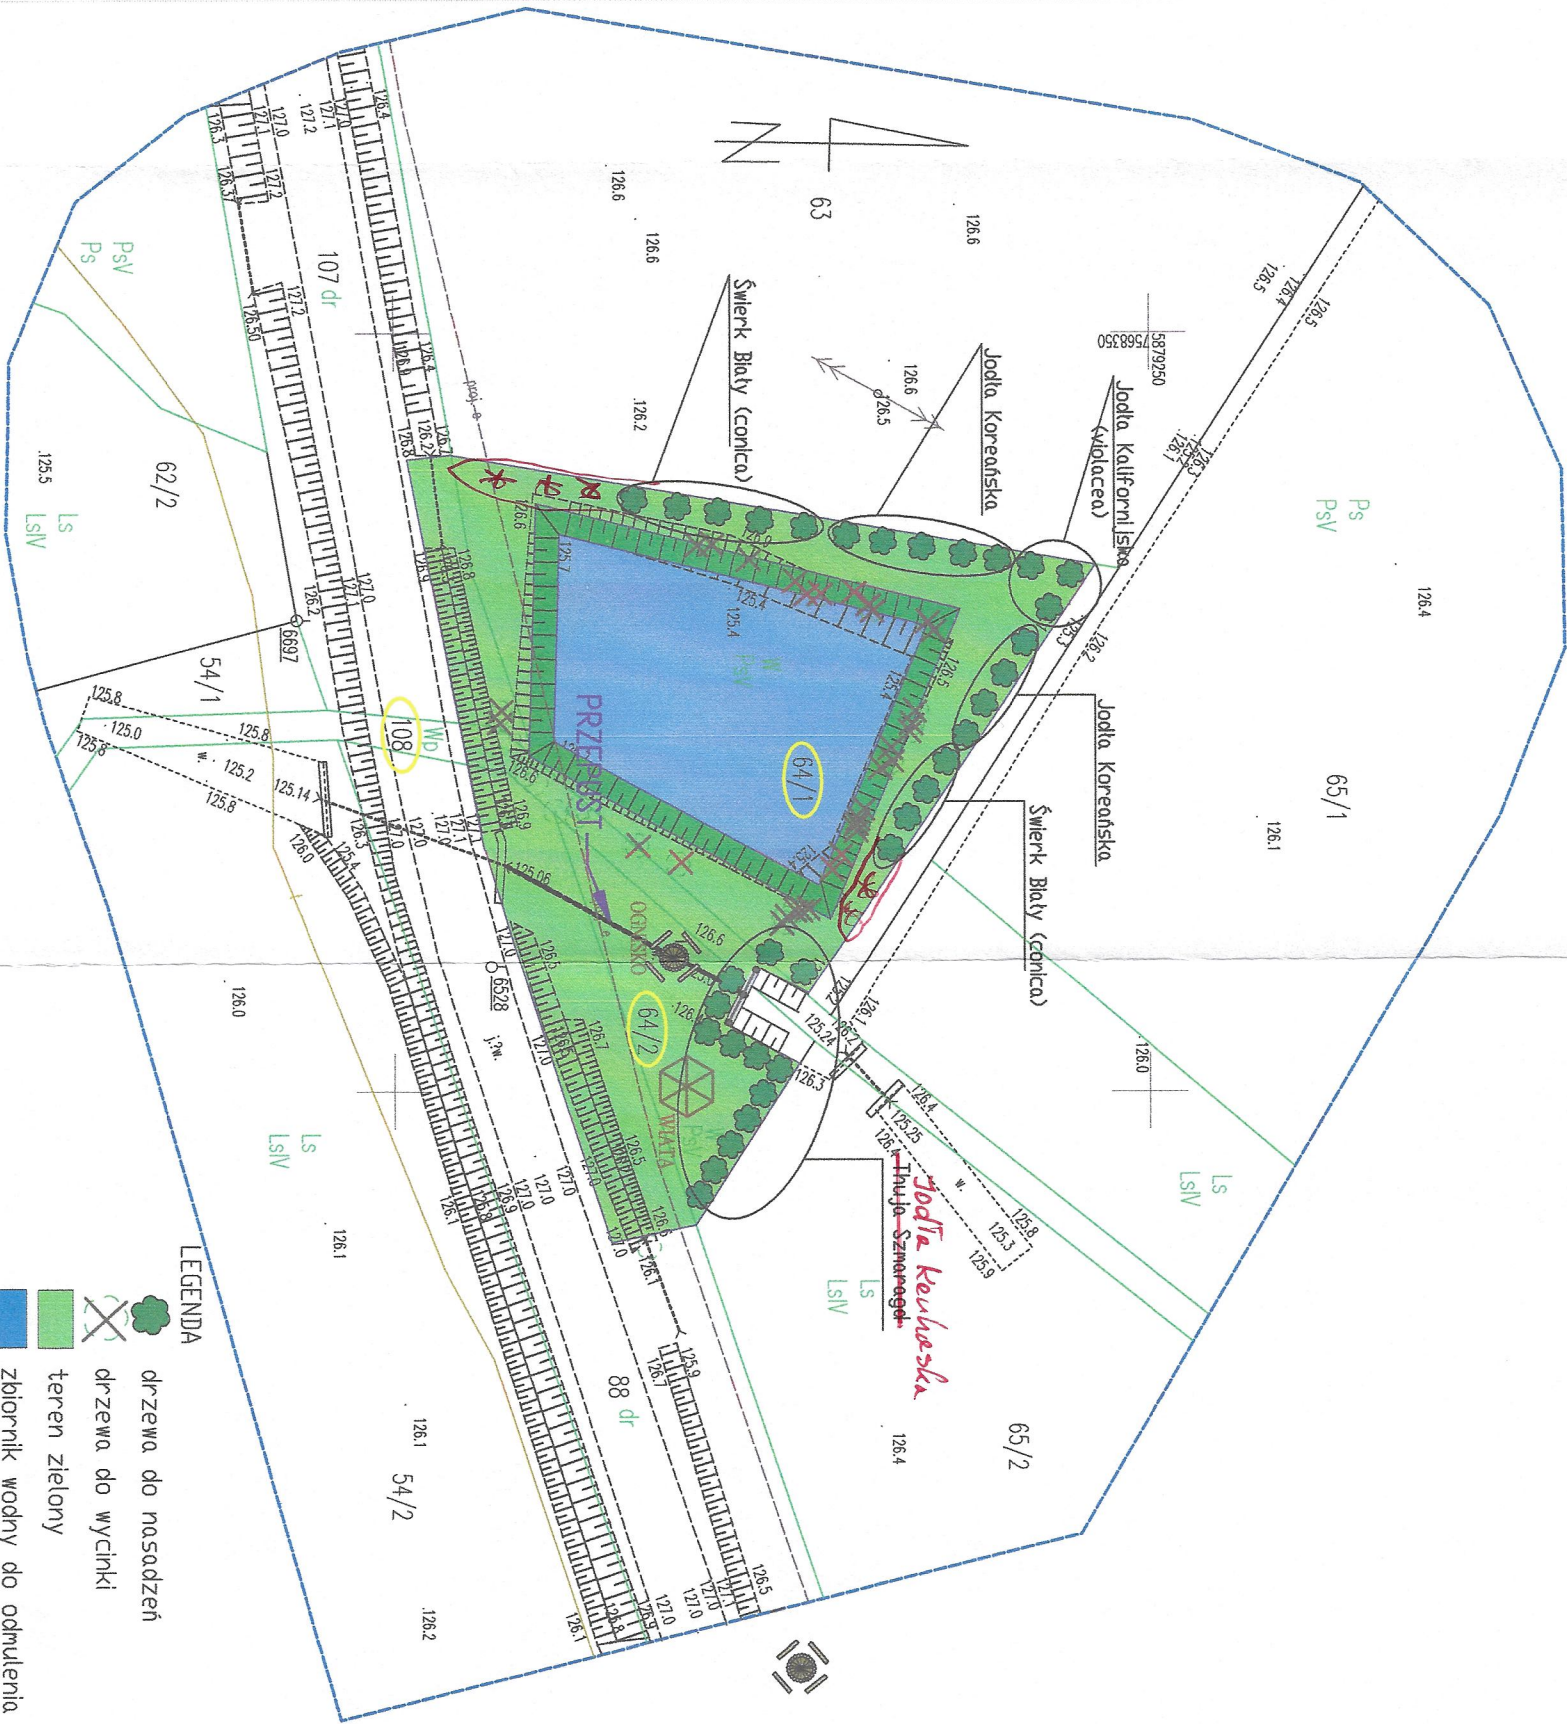

LEGENDA

- drzewa do nasadze?i
- drzewa do wycinki
- teren zielony
- zbiornik wodny do odnalenia
- barierka typu o?yszyskiego
- 64/2 oznaczenie dzialek obj?tych zadaniem

US?UGI INWESTYCYJNE "MAWA" Mariusz Wachuta

Inwestor	Gmina Śniadowo
Rysunek	Projekt zagospodarowania terenu
Projektant	Zagospodarowanie terenu perzy stawie w m. Mężenin
branży drogowej	mgr inż. Mariusz Wachuta upr. nr PDL/0044/POOD/15
	Rys. 1 skala 1:500